



T.C.
HALİLİYE BELEDİYE BAŞKANLIĞI
İmar ve Şehircilik Müdürlüğü



Sayı : E-56229208-115.01.06-71492
Konu : Askı İlanı

Sayın İLAN
(BELEDİYE BAŞKANLIĞINDAN)

Şanlıurfa İli, Haliliye İlçesi, Güzelyurt Mahallesi 378 ada 6 parselde ait 1/1000 ölçekli Uygulama İmar Planı Değişikliği, Haliliye Belediyesinin 03/06/2024 tarih ve 86 sayılı karar ile resen; Şanlıurfa Büyükşehir Belediyesinin ise 10/09/2024 tarih ve 291 sayılı Meclis kararı ile uygun görülmüş ve onaylanmıştır.

3194 sayılı İmar Kanunu' nun 8/ b maddesi ve Mekansal Planlar Yapım Yönetmeliği' nin 33.maddesi gereğince, Belediye Başkanlığımızca, 30 (otuz) gün süreyle askıya çıkarılmıştır.

Haliliye Belediye Başkanlığından ilanen duyurulur. 17.10.2024

Mehmet Hamdi KAYSI
Belediye Başkan Yardımcısı

Bu belge, güvenli elektronik imza ile imzalanmıştır.


Doğrulama Kodu: ee02e8ac-d92d-4194-8ec4-5685a2de0400

Doğrulama Linki: <https://www.turkiye.gov.tr/icisleri-belediye-ebys>

Adres: Esentepe Mahallesi Necmettin Cevheri Bulvarı, Ak Parti İl Başkanlığı Karşısı Haliliye
Belediye Başkanlığı
Telefon No: (414)313 34 43 Faks No: (414)312 49 41
e-Posta: haliliye@haliliye.bel.tr İnternet Adresi: <https://www.haliliye.bel.tr>
Kep Adresi: haliliyebelidyebaskanligi@ks01.kep.tr

Bilgi için: Derya GERÇEK
Şehir Plancısı
Telefon No: -



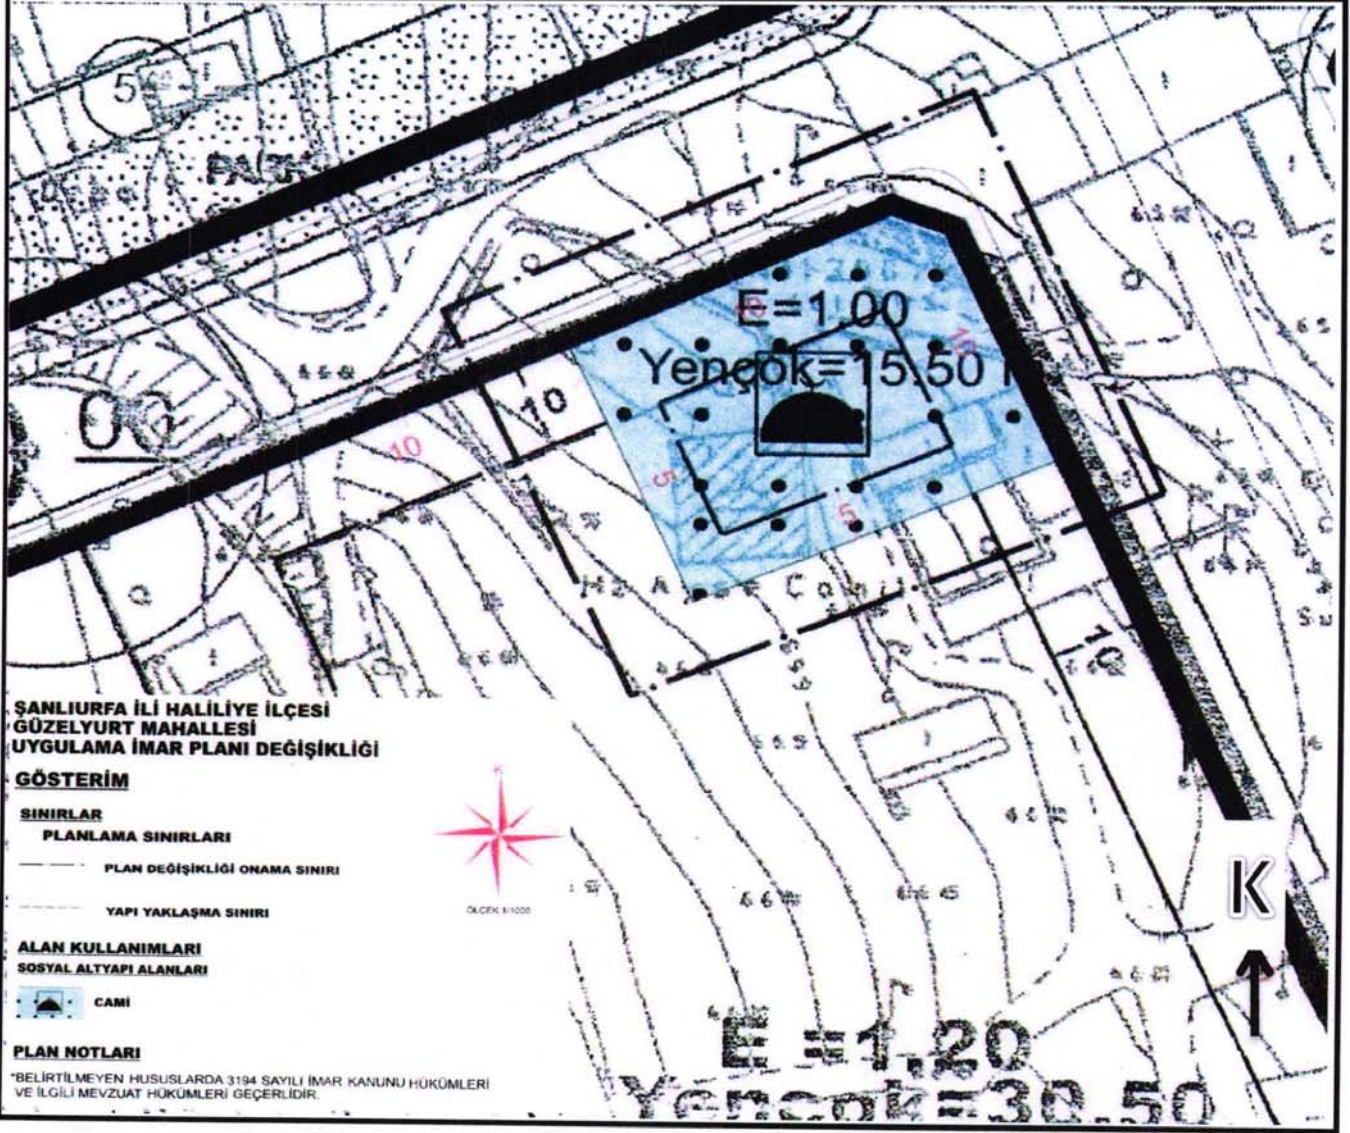

HALİLİYE BELEDİYESİ

İMAR VE ŞEHİRCİLİK MÜDÜRLÜĞÜ

MAHALLE	ADA	PARSEL	BELEDİYE MECLİS ONAY KARAR TARİHİ	BELEDİYE MECLİS ONAY KARAR SAYISI	BÜYÜKŞEHİR BELEDİYESİ ONAY BELEDİYE MECLİS ONAY KARAR TARİHİ	BÜYÜKŞEHİR BELEDİYESİ ONAY BELEDİYE MECLİS ONAY KARAR SAYISI
GÜZELYURT	378	6	03.06.2024	86	10.09.2024	291

ETÜD: Derya GERÇEK
Şehir Plancısı

KONTROL: Ayşe GÜVENÇ
İmar ve Şehircilik Müd.

M. Hariri KAYSI
Halilîye Belediyesi Bşk. Yrd.

KONU : HALİLİYE BELEDİYESİNCE RESEN VE BÜYÜKŞEHİR BELEDİYESİ MECLİSİNCE ONAYLANAN; GÜZELYURT MAHALLESİ 378 ADA 6 PARSEL KONUT ALANINDAN İBADET ALANINA DÖNÜŞÜME AİT 1/1000 UYGULAMA İMAR PLANI DEĞİŞİKLİĞİ İLANI.



ŞANLIURFA İLİ HALİLİYE İLÇESİ
GÜZELYURT MAHALLESİ
UYGULAMA İMAR PLANI

PAFTA NO: N41-C-02-C-4-A
ÖLÇEK:1/1000

İrfan DOĞAN
A Grubu Şehir Plancısı
Karne No: 0897 Oda No: 945
Diploma No: 79-21770
İşyeri Tescil No: 1869

ULEK PLANLAMA
Şehir Plancısı

Emine Kubra ÜLEK
Çalışma Sicil No: 7102
Tic. Sicil No: 361 75 39
Kamberliye Sok. Kat: 2/10 - Haliliye/SANLIURFA
Tic. Sicil No: 4193 9078 No: 574 027 0664 - T.C.: 4193 9078 No:

Haliliye Belediyesi

Büyükşehir Belediyesi

UIP PİN : 631058729

İrfan DOĞAN tarafından düzenlenen
Şanlıurfa Büyükşehir Belediyesi A
1/1000 ölçekli ~~değişiklik~~ uygulama İmar planı
03 / 06 / 2024 tarih 86 sayılı
B.M.K. ile incelenmiş, 5393 sayılı Kanun
gereğince ~~onay~~ resen onanmıştır.

Sena NAÇAR
Şehir Plancısı
Haliliye Belediyesi

Benli KARAKUŞ
Şehir Kontrol Müdürü V.

Mehmet Hamdi KAYSI
Haliliye Belediyesi
Başkan Yardımcısı



İrfan DOĞAN tarafından
hazırlanan/teklif edilen 07 / 08 / 2024
tarih ve E.285707 sayılı Daire Başkanlığı
yazısı ile Büyükşehir Belediye Meclisine
sunulan plandır.

Büyükşehir Belediye Meclisi'nin
..10../09../2024 tarih 291... sayılı
kararı ile onaylanan plandır.

Mahmut İSTEMİL
Şehir Plancısı
Şanlıurfa Büyükşehir Belediyesi

İsmail YAZGAN
Planlama Şube Müdürü

10 / 10 / 2024
Bahadır SİTÇİ
Emine Kubra ÜLEK
İmar ve Çevrelik Dairesi Başkanı

